

UCHWAŁA NR
RADY MIASTA USTROŃ

Punkt¹⁶.....
porządku obrad

z dnia 2019 r.

w sprawie wyrażenia zgody na ustanowienie służebności przesyłu na gruncie gminnym.

Na podstawie art. 18 ust. 2 pkt. 9 lit. „a” ustawy z dnia 8 marca 1990r. o samorządzie gminnym (t. j. Dz. U. z 2018 r. poz. 994 ze zm.) w związku z art. 13 ust. 1 ustawy z dnia 21 sierpnia 1997r. o gospodarce nieruchomościami (t. j. Dz. U. z 2018r. poz. 2204 ze zm.).

Rada Miasta Ustroń uchwala:

§ 1.

Wyraża zgodę na ustanowienie ograniczonego prawa rzeczowego - służebności przesyłu na następującej nieruchomości położonej w Ustroniu nr ewidencyjny 1166/27 o powierzchni 0,2191 ha przy ul. A. Brody, zapisanej w księdze wieczystej numer BB1C/00063666/3 Sądu Rejonowego w Cieszynie, stanowiąca własność Gminy Ustroń,

- na rzecz Tauron Dystrybucja S.A. z siedzibą w Krakowie.

§ 2.

Wykonanie uchwały powierza Burmistrzowi Miasta.

§ 3.

Uchwała wchodzi w życie z dniem podjęcia.

GEODEZYJNA INWENTARYZACJA POWYKONAWCZA SIECI eN

Skala 1 : 500

Sekcja „2000”: 6.117.28.01.4.3
 Układ wysokościowy: Kronsztadt '86


Dokument wykonano w oparciu o materiały wydane przez Starostę Cieszyńskiego do licencji WGD.6640.3363.2018_2403_K05.
 Cieszyn, dnia 09.11.2018r


Wykonał:



WGD.6640.3363.2018

Pozwiera się zgodność niniejszej kopii z treścią materiału państwowego zespołu geodezyjnego i kartograficznego	
Organ prowadzący państwowy zespół geodezyjny i kartograficzny	Starosta Cieszyński
Nazwa materiałów zespołu	GEODEZYJNA INWENTARYZACJA POWYKONAWCZA
Identyfikator ewidencyjny materiału zespołu	P. 2403...2018.4.553
Data wykonania kopii	2018-11-09
Imię, nazwisko i podpis osoby reprezentującej organ	<i>[Signature]</i>

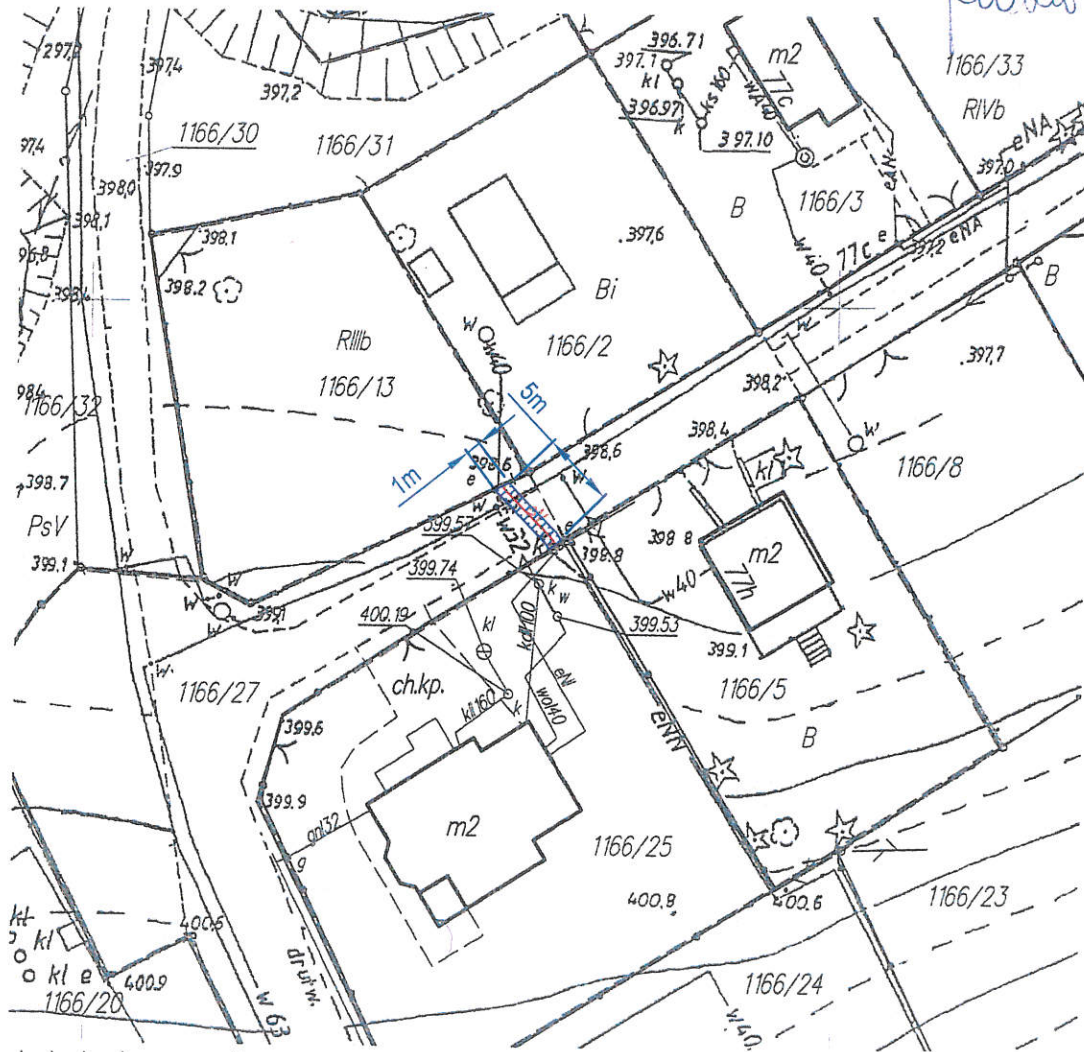

--- kabel ziemny nN
 pas służebności
 powierzchnia służebności 5m²

Uzasadnienie do uchwały w sprawie wyrażenia zgody na ustanowienie służebności przesyłu na gruncie gminnym.

TAURON DYSTRYBUCJA Spółka Akcyjna z siedzibą w Krakowie (31-035 Kraków), ul. Podgórska 25A, ODDZIAŁ W BIELSKU-BIAŁEJ przy ul. Batorego 17a (43-300) Bielsko-Biała zwróciła się z wnioskiem w sprawie ustanowienia służebności przesyłu na gruncie gminnym dla umieszczonego urządzenia elektroenergetycznego.

Służebność przesyłu ustanowiona będzie na nieruchomości położonej w Ustroniu tj.:

- na dz. ozn. nr 1166/27 o powierzchni 0,2191 ha przy ul. A. Brody, zapisanej w księdze wieczystej numer BB1C/00063666/3 Sądu Rejonowego w Cieszynie, stanowiąca własność Gminy Ustroń,

W związku z powyższym zachodzi konieczność podjęcia uchwały w sprawie wyrażenia zgody na ustanowienie za jednorazowym wynagrodzeniem służebności przesyłu na gruncie gminnym.

NACZELNIK
WYDZIAŁU INWESTYCJI
ARCHITEKTURY I GOSPODARKI GRUNTAMI

mgr inż. Andrzej Siemiński